



CÂMARA MUNICIPAL DE VEREADORES  
SERAFINA CORRÊA-RS  
Protocolo nº. 297/2022  
Data: 28/09/22  
Ass. 13-42h

Ofício Gab. Nº 432/2022

Serafina Corrêa, RS, 27 de setembro de 2022.

Sua Excelência

Vereador Jairo Vidmar

Presidente do Poder Legislativo Municipal

Serafina Corrêa – RS

**Assunto: Resposta ao Ofício nº 148/2022.**

O Prefeito Municipal, vem por intermédio deste, acusar o recebimento do Ofício nº 142/2022, o qual encaminha o Pedido de Informações nº 16/2022, que:

“Envie os projetos de pavimentações remetidos à Caixa Econômica Federal para liberação de financiamentos”.

Em resposta ao solicitado, remetemos os projetos que seguem anexos.

Atenciosamente,



Valdir Bianchet


Prefeito Municipal

## LEVANTAMENTO PLANIMÉTRICO





## PROJETO DE PAVIMENTAÇÃO

## I. RUAS LOTEAMENTO SANTA RITA


ESC.: 1/750

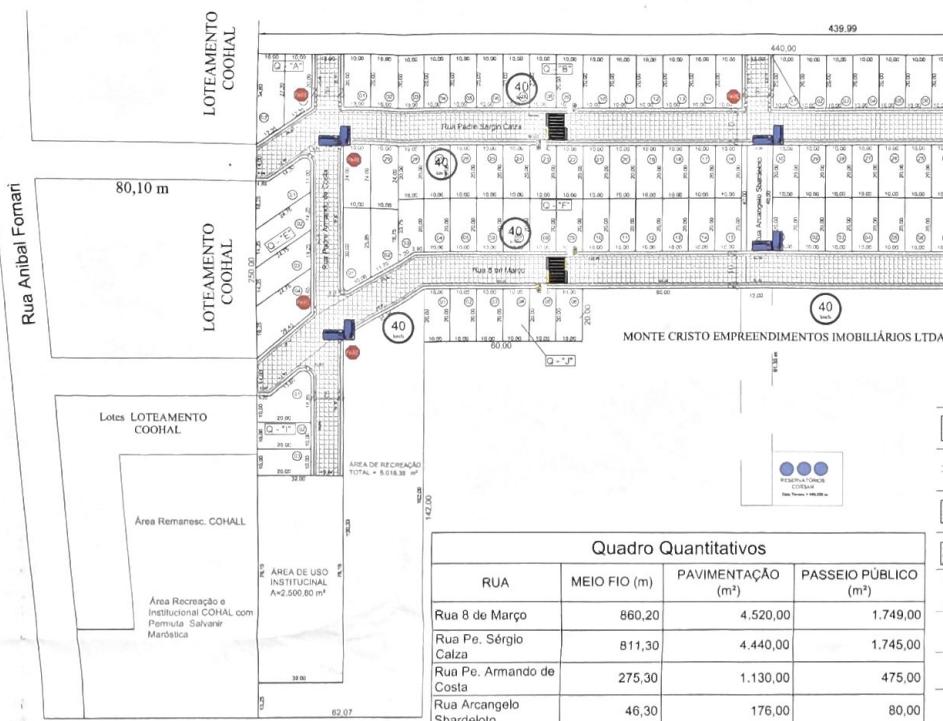

## GABARITOS E PERFIS DO SISTEMA VIÁRIO E DE INFRA-ESTRUTURAS

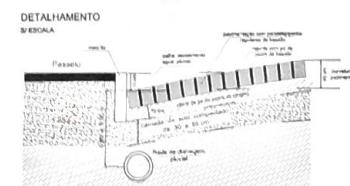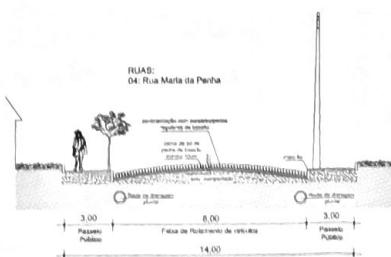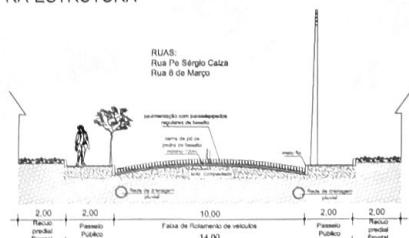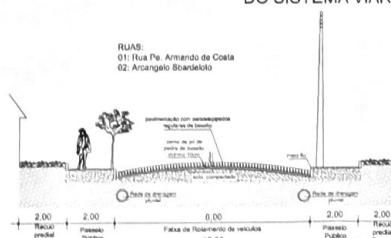


## Detalhamento Placas

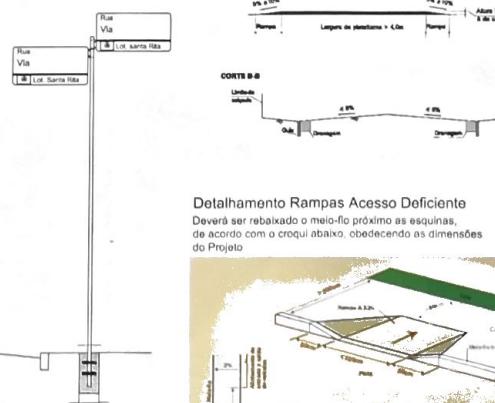

#### **Detalhamento Rampas Acesso Deficiente**

Deverá ser rebaixado o melo-flo próximo as esquinas, de acordo com o croqui abaixo, obedecendo as dimensões do Projeto.

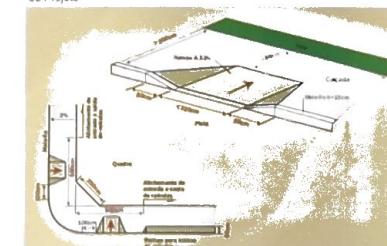

RUA 8 DE MARÇO

A & M EMPREENDIMENTOS E PARTICIPAÇÕES LTDA  
PARTE DO LOTE RURAL nº 17 - LINHA 15 DE NOVEMBRO




**PLACA:**

PLACAS	QUANT.	DIMENS.	PINTURAS	COD.	MODELO DOS SINAIS
	8	0x40,30	FUNDO BRANCO NUMEROS E LETRAS PRETAS E ORLA VERMELHA	R-16.0	
	18	0,50x0,23	FUNDO BRANCO ORLA VERMELHA E VERMELHO	I-01	
	9	0x20,23	FUNDO VERMELHO ORLA E LETRAS EM BRANCO	R-1	
	12	0,50x0,80	FUNDO AMARELO AVANTE LENTA PRETO E ORLA PRETA	A-32b	

### Detalhamento Faixas Elevada

Resolução n.º 495/2014-Cedepe

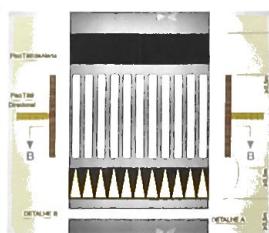


Câmara de Vereadores										
011										
R 03	ADEQUAÇÕES A PONDÊNCIA DE ENGENHARIA 02-2019	15.03.2019								
R 02	ADEQUAÇÕES A PONDÊNCIA DE ENGENHARIA 01-2019	11.02.2019								
R.01	ADEQUAÇÕES CONFORME SOLICITAÇÃO ADMINISTRAÇÃO	16.10.2018								
REVISÃO	DESCRIÇÃO	DATA								
 <p>PREFEITURA MUNICIPAL SERAFINA CORRÊA - RS Av. 25 de Julho, 200 (051) 3651-0000</p> <p>PROJETO VALDIR BIANCHET</p> <p>ENGENHEIRO GERAL GUILHERME MIGLIAVACCA (051) 3651-0277</p>										
<p>OBRA: PROJETO PAVIMENTAÇÃO EM VIA PÚBLICA LOCALIZAÇÃO: RUA LOTEAMENTO SANTA RITA</p> <p>PROPRIETÁRIO (A): PREFEITURA MUNICIPAL DE SERAFINA CORRÊA</p> <table border="1"> <tr> <td>DESCRIÇÃO: PROJETO AVANÇAR CIDADES</td> <td>ÁREA: 10.794,00 m<sup>2</sup></td> </tr> <tr> <td>PROJETO: PROJETO PAVIMENTAÇÃO EM PARALElepípedos</td> <td>PERÍODO: 01/01/2019</td> </tr> <tr> <td>DESENHO COLABOR: GUI</td> <td>DATA: Agosto 2018</td> </tr> <tr> <td></td> <td>ESCALA: INDICADA</td> </tr>

## PROJETO DE PAVIMENTAÇÃO

META 2: RUAS LOTEAMENTO VERDES VALES I


ESC.: 1/750

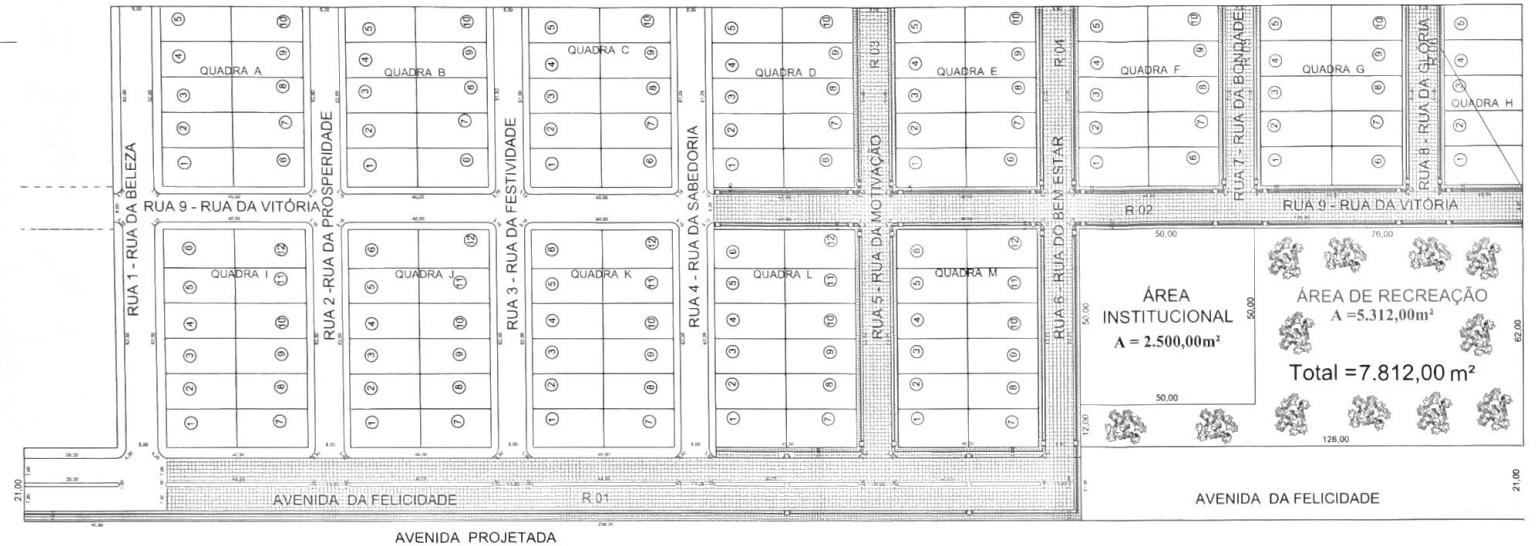

## PROJETO DE PAVIMENTAÇÃO - As BUILT

## META 2: RUAS LOTEAMENTO VERDES VALES

ESC.: 1/750

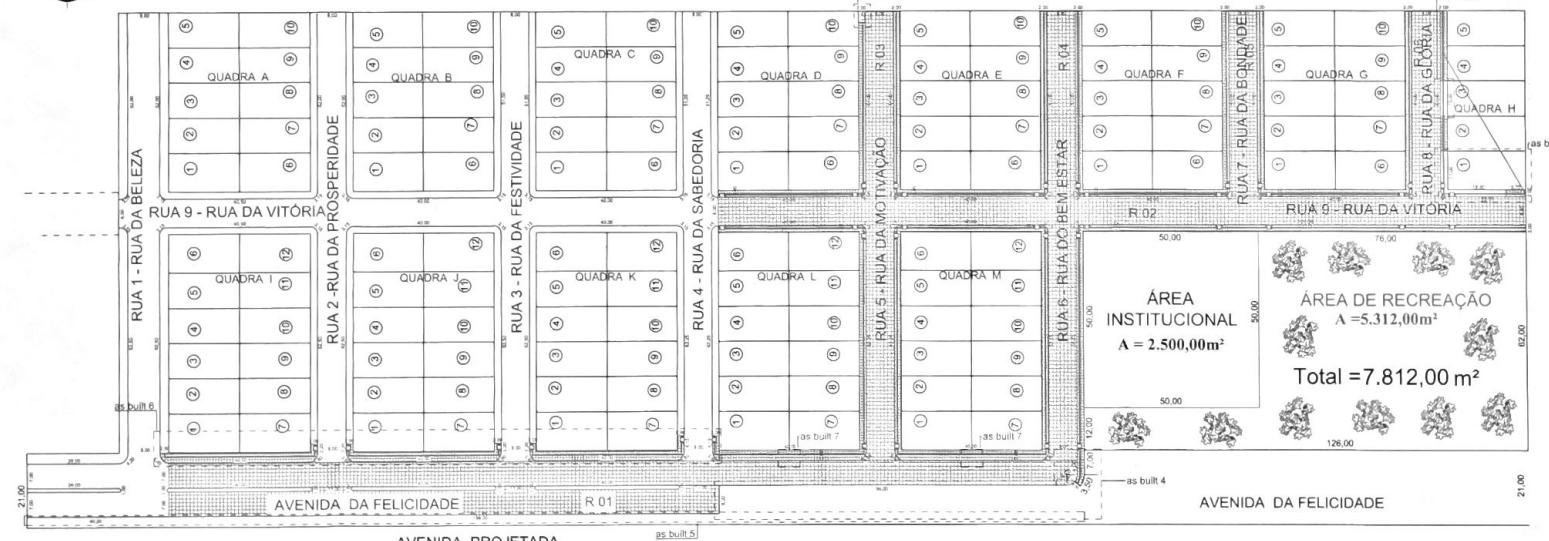

## LEGENDA

	Projeto de Pavimentação em paralelepípedos de basalto
<hr/>	
	Representação do meio-fio à excecuar
	Projeto de Passo Público em blocos de concreto tipo PVS
	PISO PODOTÁTIL PRÉ-MOLDADO Bloco intertravado tipo PVS 25x25cm espessura = 6cm
	RAMPA ACESSO DEFICIENTE
pl + n. <sup>o</sup>	Trechos de Passo Público e Meio-Fio (calçadas)
R + n. <sup>o</sup>	Trecho de Pavimentação das Vias

Legenda - As Bui

As Built	descrição
1	Lote 10-Quadra D: excluído 3,20m x 2,00m de calçada; não executados a pedra vermelha do morador; fim de rua e som previsão de expansão urbana
2	Lote 03-Quadra H: passeio intertravado executado pelo morador; executado piso podotátil pelo Contrato
3	Lote 01-Quadra H: passeio em basalto executado pelo morador; executado piso podotátil e entrada garagem com 5,70m x 2,00m pelo Contrato
4	Av. da Felicidade - Sur: ajustado interligação com a Rua do Bonfim - Estr: curvatura do meio-fio: reboco do meio-fio para drenagem e passeio público; Parte da Av. da Felicidade não executada devido necessidade de grande volume de alteração
5	Av. da Felicidade - Oeste: passeio público não executado devido não atender nenhum lote urbano
6	Av. da Felicidade - Leste: executado passeio público nas Quadras K, J e I, para atender lotes urbanos
7	Passeio público Quadras M e L: rampas excesso deficiente excluídas devido exclusão do passeio no lado Oeste da Av. da Felicidade

DESCRISÇÃO	QUADRO DE ÁREAS (m <sup>2</sup> )			QUADRO DE ÁREAS - AS BUILT (m <sup>2</sup> )		

R.04	AS BUILT / REPROGRAMAÇÃO	JUNHO 2021
R.05	ATENDIMENTO A PENDÊNCIA DE ENGENHARIA 02-2019	15 MAR 2019
R.01	ADEQUAÇÃO DO PROJETO CONFORME SOLICITAÇÃO DA ADMINISTRAÇÃO	16.10.2018
REVISÃO	DESCRIÇÃO	DATA

 <p>PREFEITURA MUNICIPAL SERAFINA CORRÊA - RS Av. 25 de Março, 104 CEP: 96.551-000</p>		<p>OBRA: PROJETO PAVIMENTAÇÃO EM VIA PÚBLICA LOCALIZAÇÃO: RUA LOTEAMENTO VERDES VALES I PROPRIETÁRIO (A): PREFEITURA MUNICIPAL DE SERAFINA CORRÊA</p>	
<p>PREFEITO VALDIR BIANCHET</p>		<p>DESCRIÇÃO: PROJETO AVAÇAR CIDADES</p>	<p>ÁREA: 7.538,00 m<sup>2</sup></p>
<p>ENGENHEIRO CIVIL GUILHERME MIGLIAVACCA CRP 06.454.277</p>		<p>PROJETO: PROJETO PAVIMENTAÇÃO EM PARALELÍPÍDOS</p>	<p>ERIGIDA: 01/01/2018</p>
<p>DESENHO COLABOR. GUIL</p>		<p>DATA: AGOSTO 2018</p>	<p>ESCALA: INDICADA</p>
<p><b>02</b></p>			


## PROJETO DE PAVIMENTAÇÃO

### LOTE 3: RUAS LOTEAMENTO VERDES VALES II

ESC.: 1/750




E PARTICIPAÇÕES LTDA

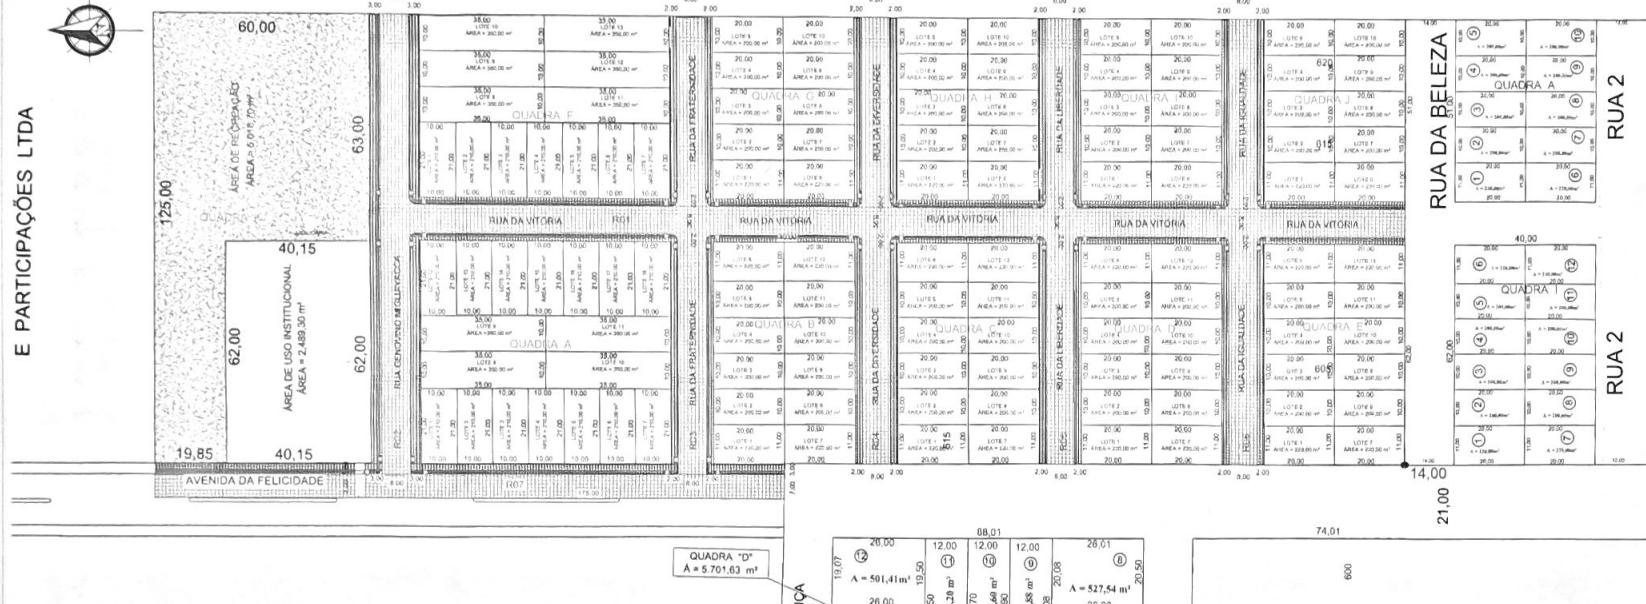

PROJETO DE PAVIMENTAÇÃO - AS BUILT - R.05.

LOTE 3: RUAS LOTEAMENTO VERDES VALES II

ESC.: 1/750

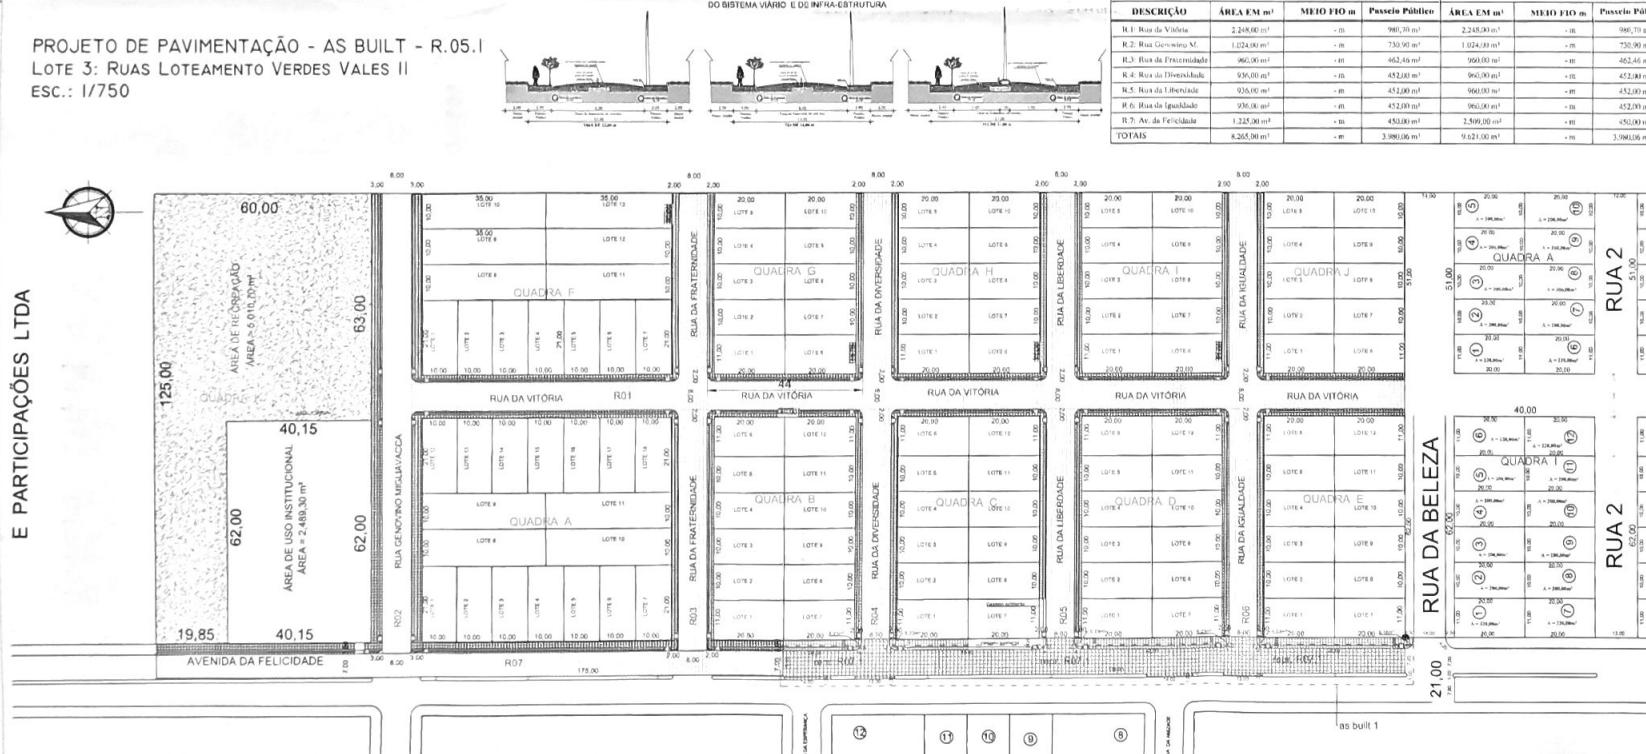

## LEGENDA

	<p>Projeto de Pavimentação em paralelepípedos de basalto</p>
<p>Representação do meio-fio à executar</p>	
	<p>Projeto de Passeio Público em blocos de concreto tipo PVS</p>
	<p>PISO PODOTÁTIL PRÉ-MOLDADO ("DIRECIONAL") Bloco intertravado tipo PVS 26x25cm espessura = 8cm</p>
	<p>RAMPA ACESSO DEFICIENTE 45 cm - 1:12</p>
<p>pt + n.<sup>o</sup></p>	<p>Trechos do Passeio Público e Meio-Fio (calcadas)</p>
<p>R + n.<sup>o</sup></p>	<p>Trecho de Pavimentação das Vias</p>
<p><b>Legenda - As Built</b></p>	
As Built	Descrição
	<p>Av. da Felicidade, prolongamento da pavimentação, partindo do Lote 7 da Quadra B até a Interligação com a pavimentação existente na esquina com a Rua da Beira.</p>

Legenda - As Es

As Built	Descrição
1	Av. da Felicidade, prolongamento da pavimentação, partindo do Lote 7 da Quadra B até a Interligação com a pavimentação existente na esquina com a Rua da Beleza.

R 05.1	AS BUILT / REPROGRAMAÇÃO LOTE 3 - LOT. VERDES VALES II (PAVIMENTAÇÃO)	SETEMBRO 2021
R 04	AS BUILT / REPROGRAMAÇÃO LOTE 2 - LOT. VERDES VALES I	JUNHO 2021
R 03	ATENDIMENTO A PENDÊNCIA DE ENGENHARIA 02-2019	15 MAR 2019
R 01	ADEQUAÇÕES CONFORME SOLICITAÇÃO ADMINISTRAÇÃO	16/10/2018
REVISÃO	DESCRIÇÃO	DATA

 <p>PREFEITURA MUNICIPAL SERAFINA CORRÉA - RS Av. 75 de Julho, nº 152 (053) 367 9400-0000</p> <p>PREFEITO: VALDR BIANCHET</p> <p>ENGENHEIRO CIVIL GUILHERME MIGLIAVACCA (053) 367 94157</p>	<p>OBRA: PROJETO PAVIMENTAÇÃO EM VIA PÚBLICA</p> <p>LOCALIZAÇÃO: RUAS LOTEAMENTO VERDES VALES II - R. 05.1</p> <p>PROPRIETÁRIO (A): PREFEITURA MUNICIPAL DE SERAFINA CORRÉA</p> <p>DESCRIÇÃO: PROJETO AVANÇAR CÓDADS - AS BUILT LOTE 3</p> <p>PROJETO: PROJETO PAVIMENTAÇÃO EM PARALELÓPEDOS</p> <p>DESENHO COLABORADOR: GUI</p> <p>DATA: AGOSTO 2018</p> <p>ESCALA: INDICADA</p>	<p>ÁREA: 9.600,00 m<sup>2</sup></p> <p>PRANDÔMICO</p> <p><b>03</b></p>
--	---	--